


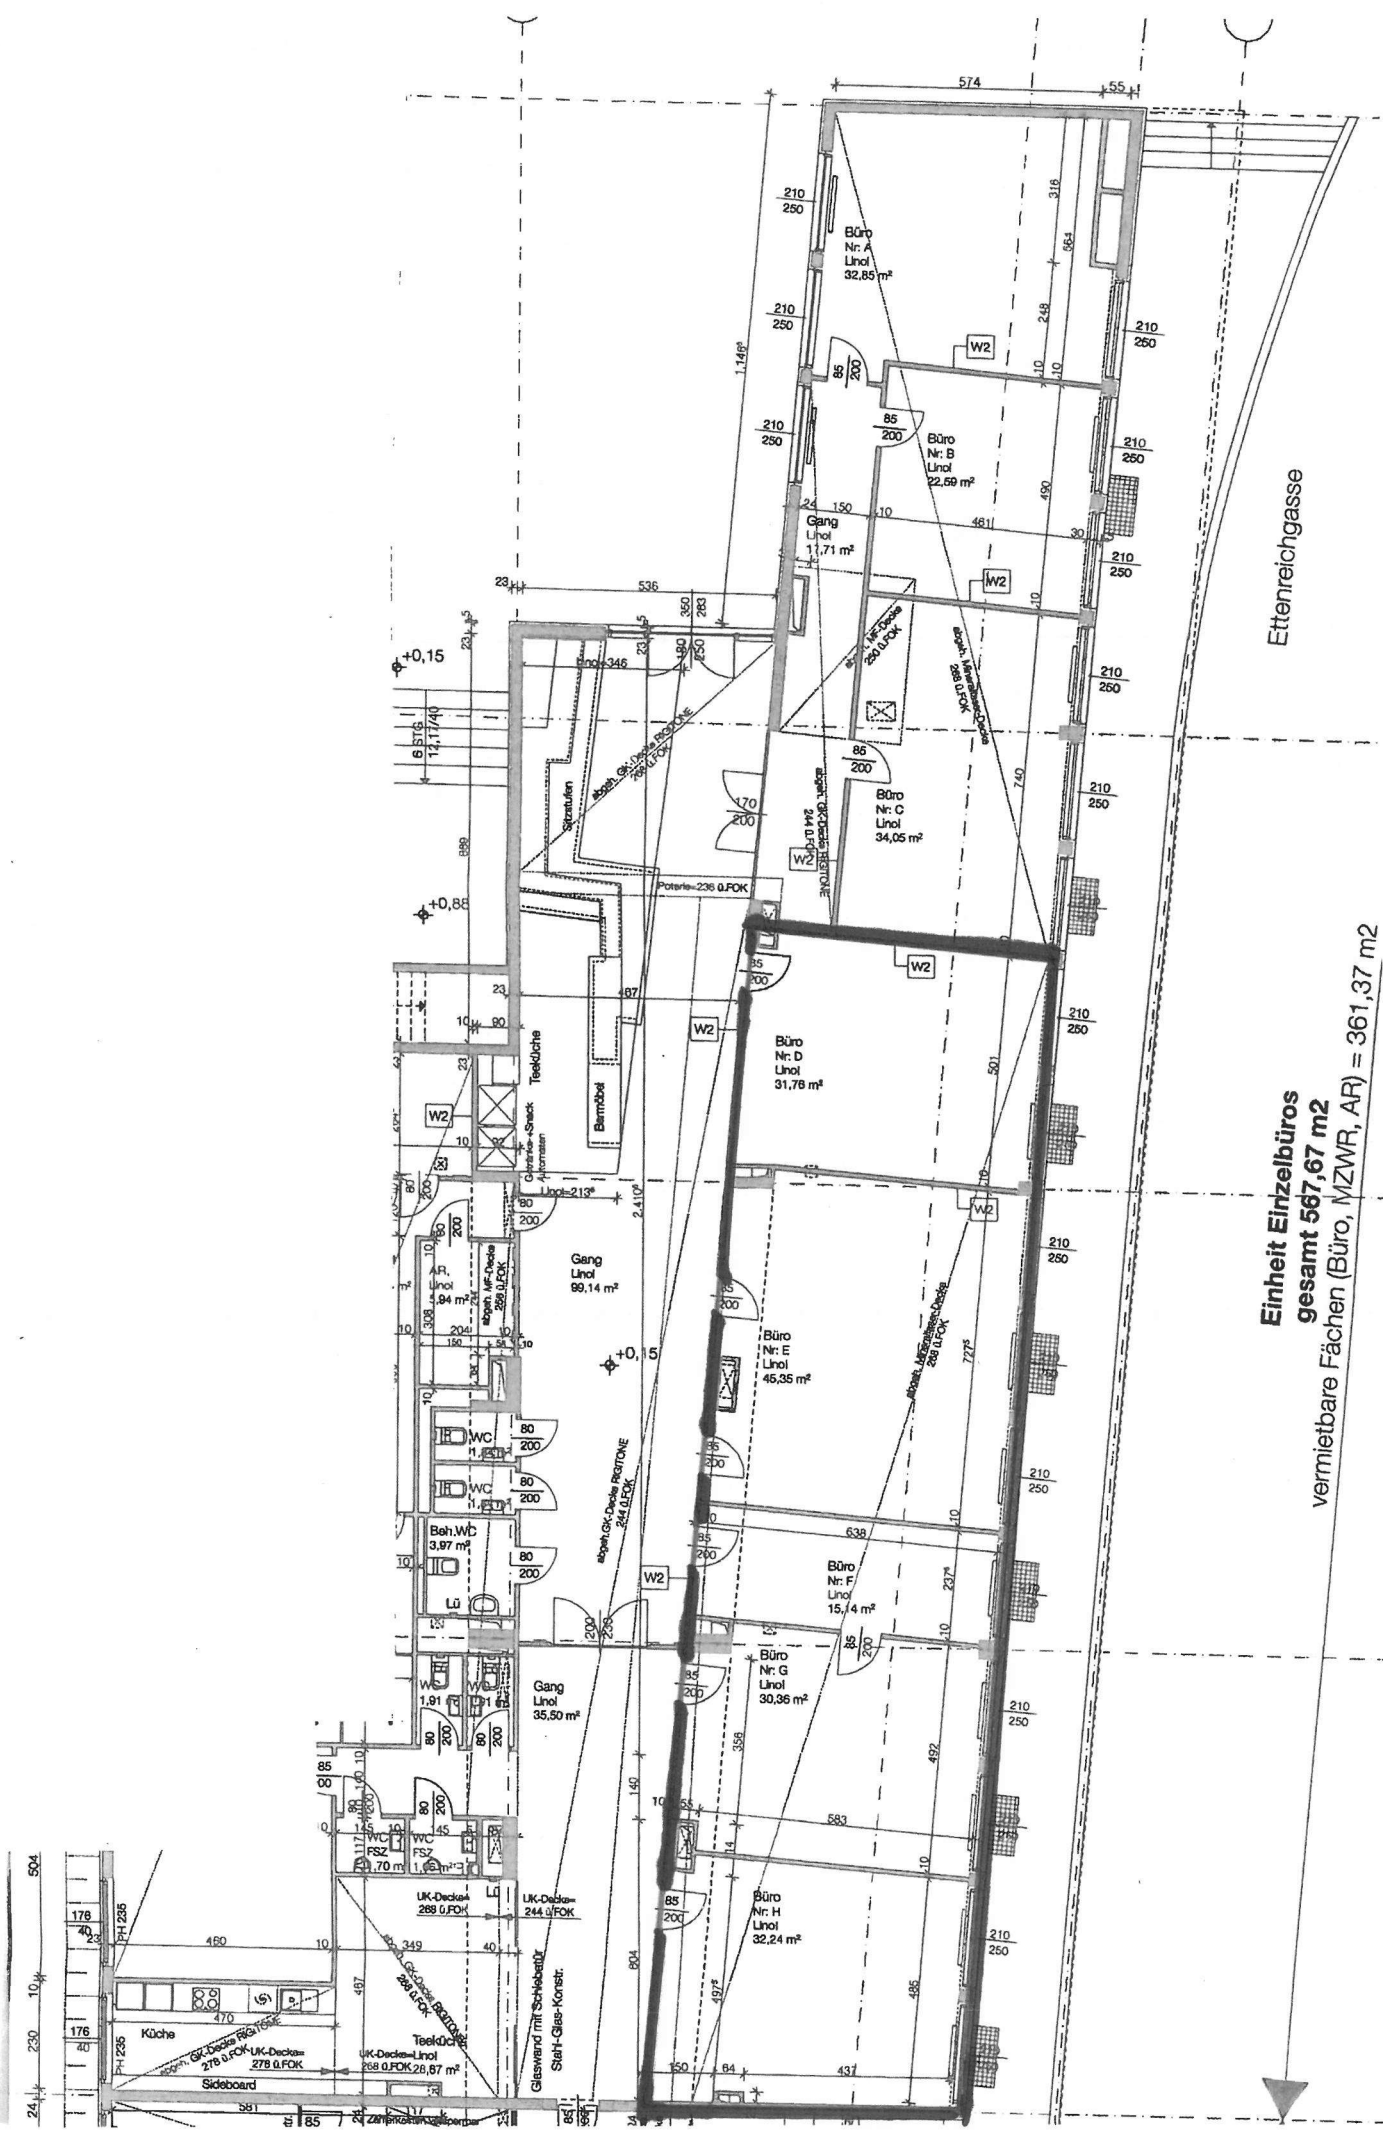

Ettenreichgasse

Einheit Einzelbüros
gesamt 567,67 m²
vermietbare Flächen (Büro, MZWR, AR) = 361,37 m²