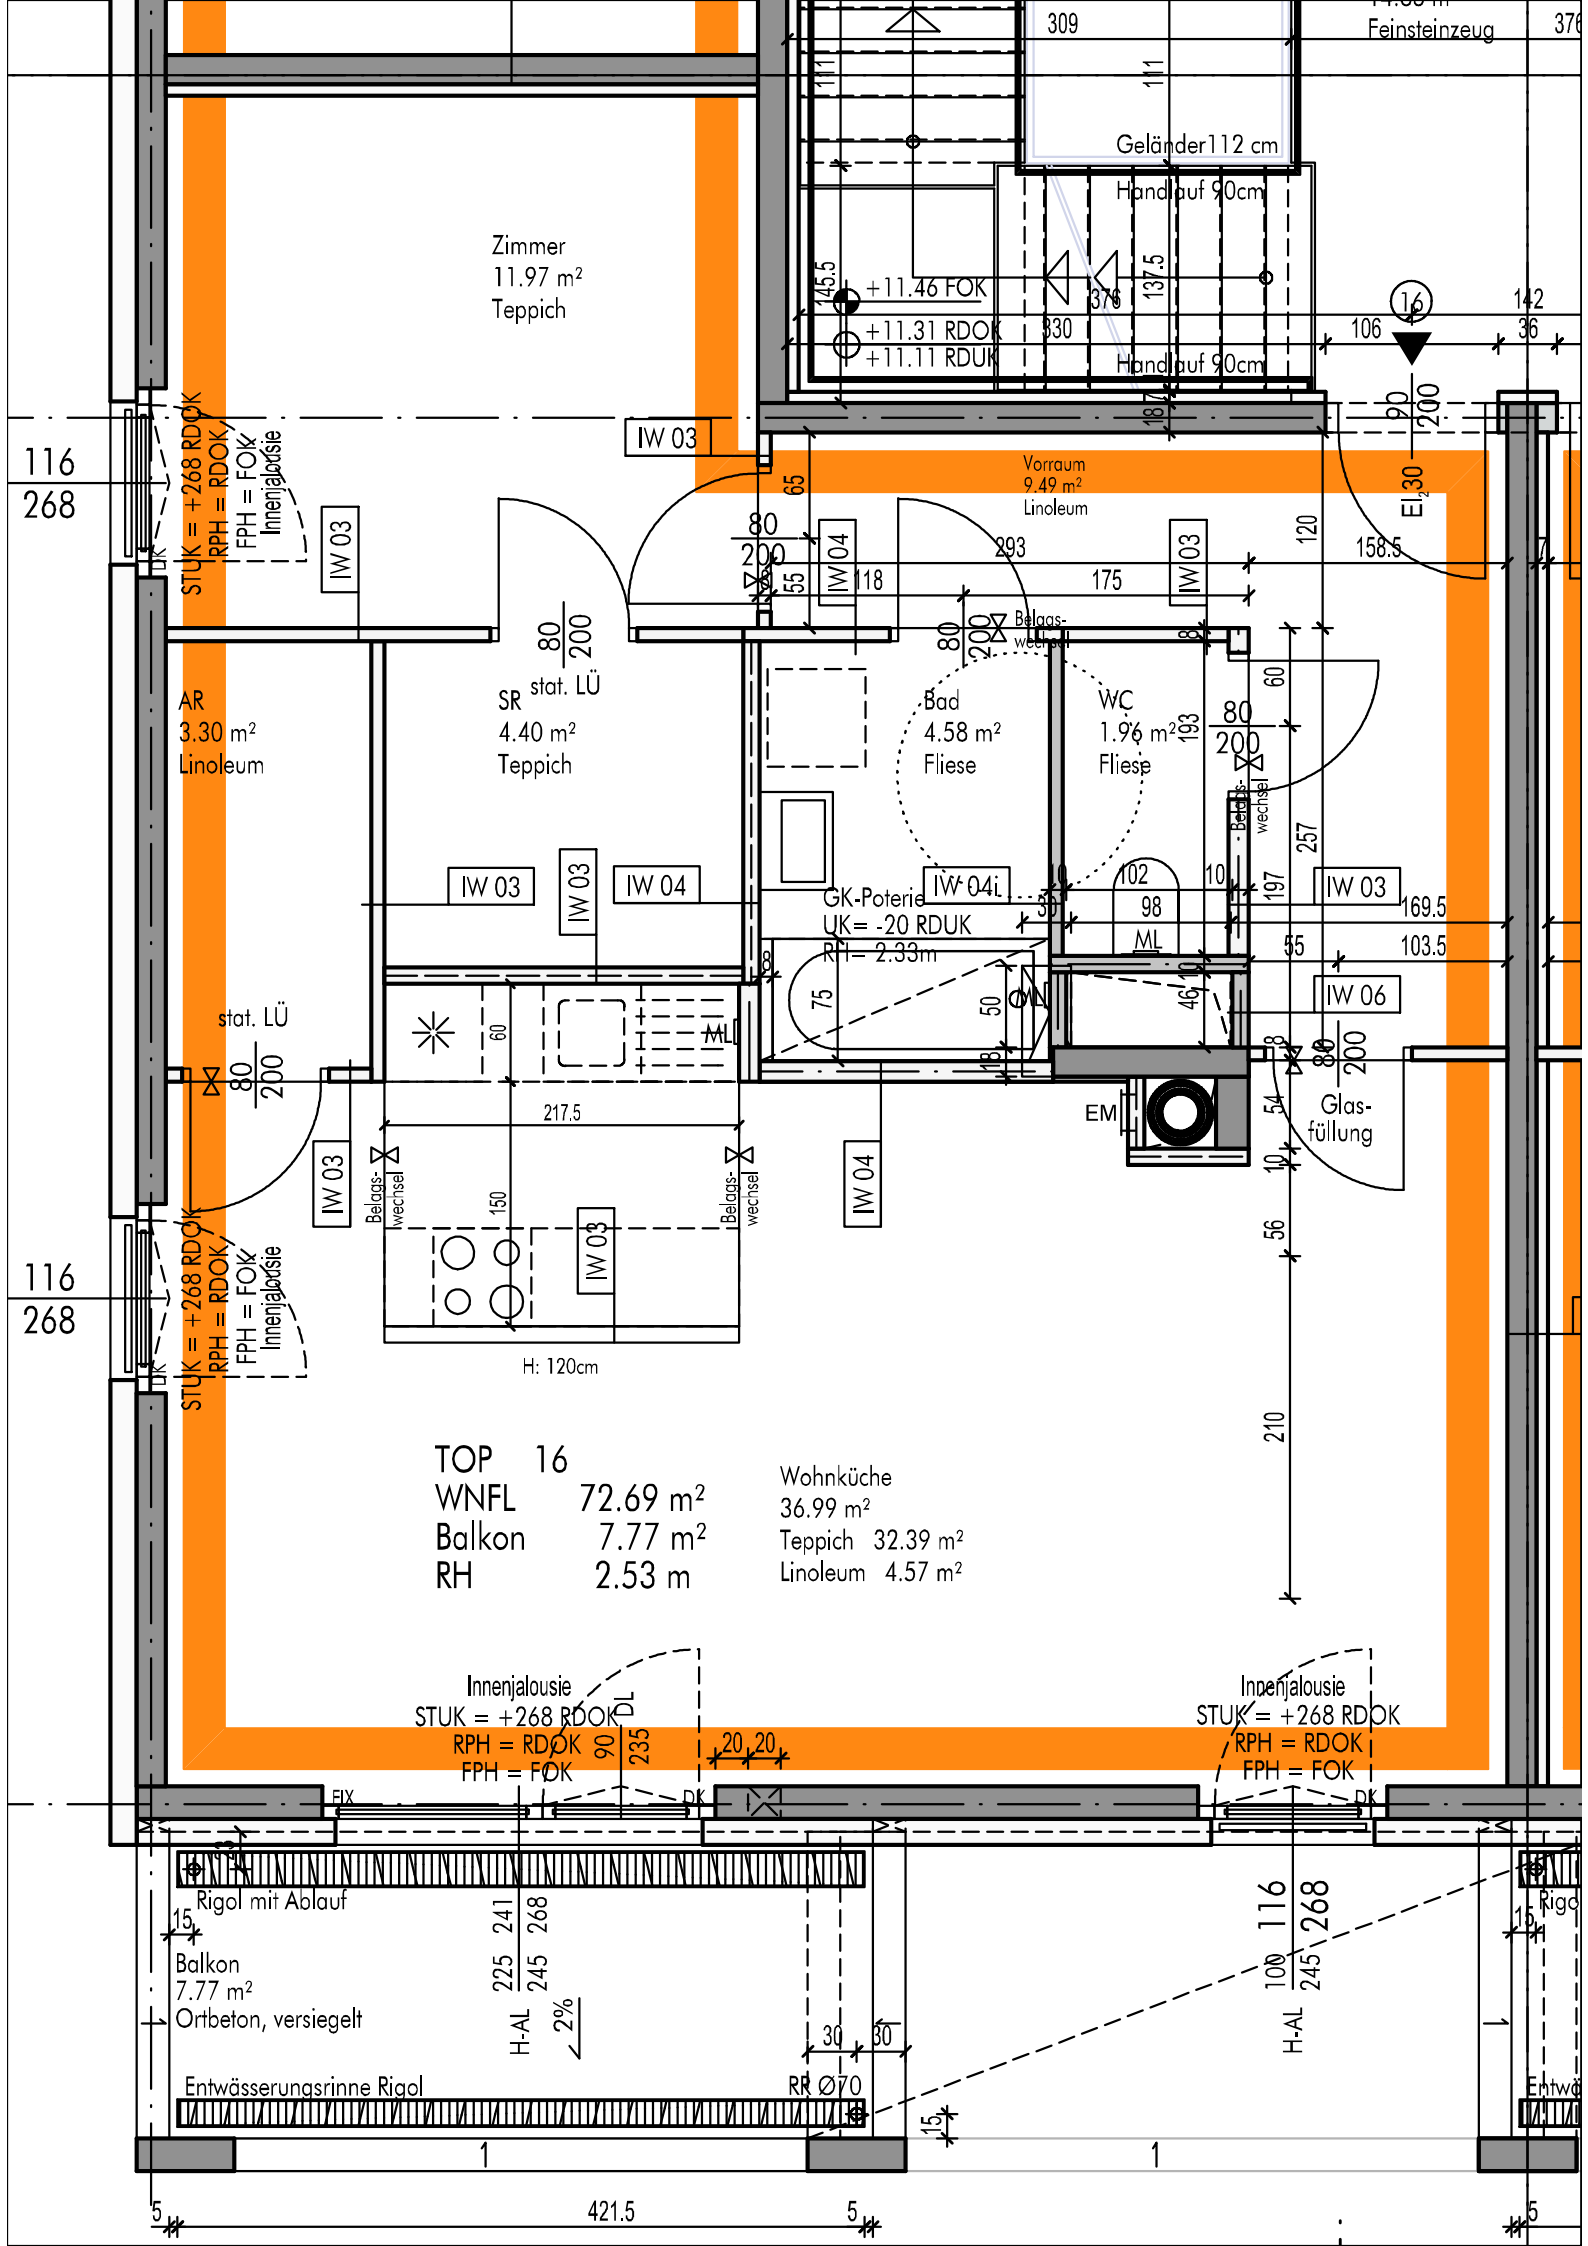
Zimmer
11.97 m²
Teppich
+11.46 FOK
+11.31 RDOK
+11.11 RDUK
Geländer112 cm
Handlauf 90cm
Handlauf 90cm
Feinsteinzeug
Vorraum
9.49 m²
Linoleum
AR
3.30 m²
Linoleum
SR
4.40 m²
Teppich
stat. LÜ
Bad
4.58 m²
Fliese
WC
1.96 m²
Fliese
GK-Poterie
UK= -20 RDUK
RH= 2.33m
stat. LÜ
H: 120cm
Glas-
füllung
EM
Belags-
wechsel
Belags-
wechsel
Belags-
wechsel
IW 03
IW 04
IW 04i
IW 06
ML
STUK = +268 RDOK
RPH = RDOK
FPH = FOK
Innenjalousie
116
268
TOP 16
WNFL 72.69 m²
Balkon 7.77 m²
RH 2.53 m
Wohnküche
36.99 m²
Teppich 32.39 m²
Linoleum 4.57 m²
Innenjalousie
STUK = +268 RDOK
RPH = RDOK
FPH = FOK
Innenjalousie
STUK = +268 RDOK
RPH = RDOK
FPH = FOK
Rigol mit Ablauf
Balkon
7.77 m²
Ortbeton, versiegelt
Entwässerungsrinne Rigol
RR Ø70
H-AL
2%
421.5