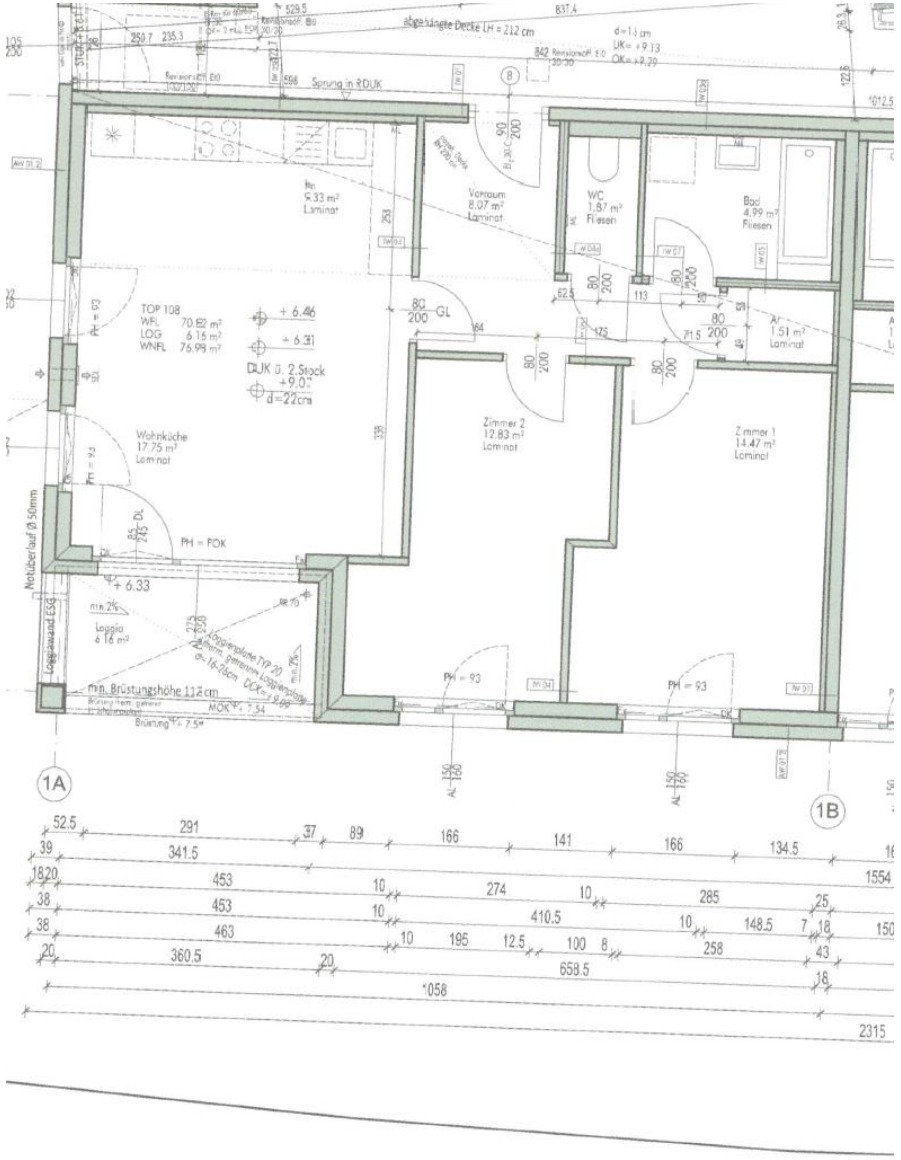

abgehängte Decke LH = 212 cm
Sprung in RDUK
Vorraum
8.07 m²
Laminat
WC
1.87 m²
Fliesen
Bad
4.99 m²
Fliesen
TOP 108
WFL 70.82 m²
LOG 6.16 m²
WNFL 76.98 m²
DUK ü. 2.Stock
d=22cm
Wohnküche
17.75 m²
Laminat
Zimmer 2
12.83 m²
Laminat
Zimmer 1
14.47 m²
Laminat
PH = FOK
Loggia
6.16 m²
min. Brüstungshöhe 112 cm
Notüberlauf Ø 50mm
Loggiawand ESG
1A
1B