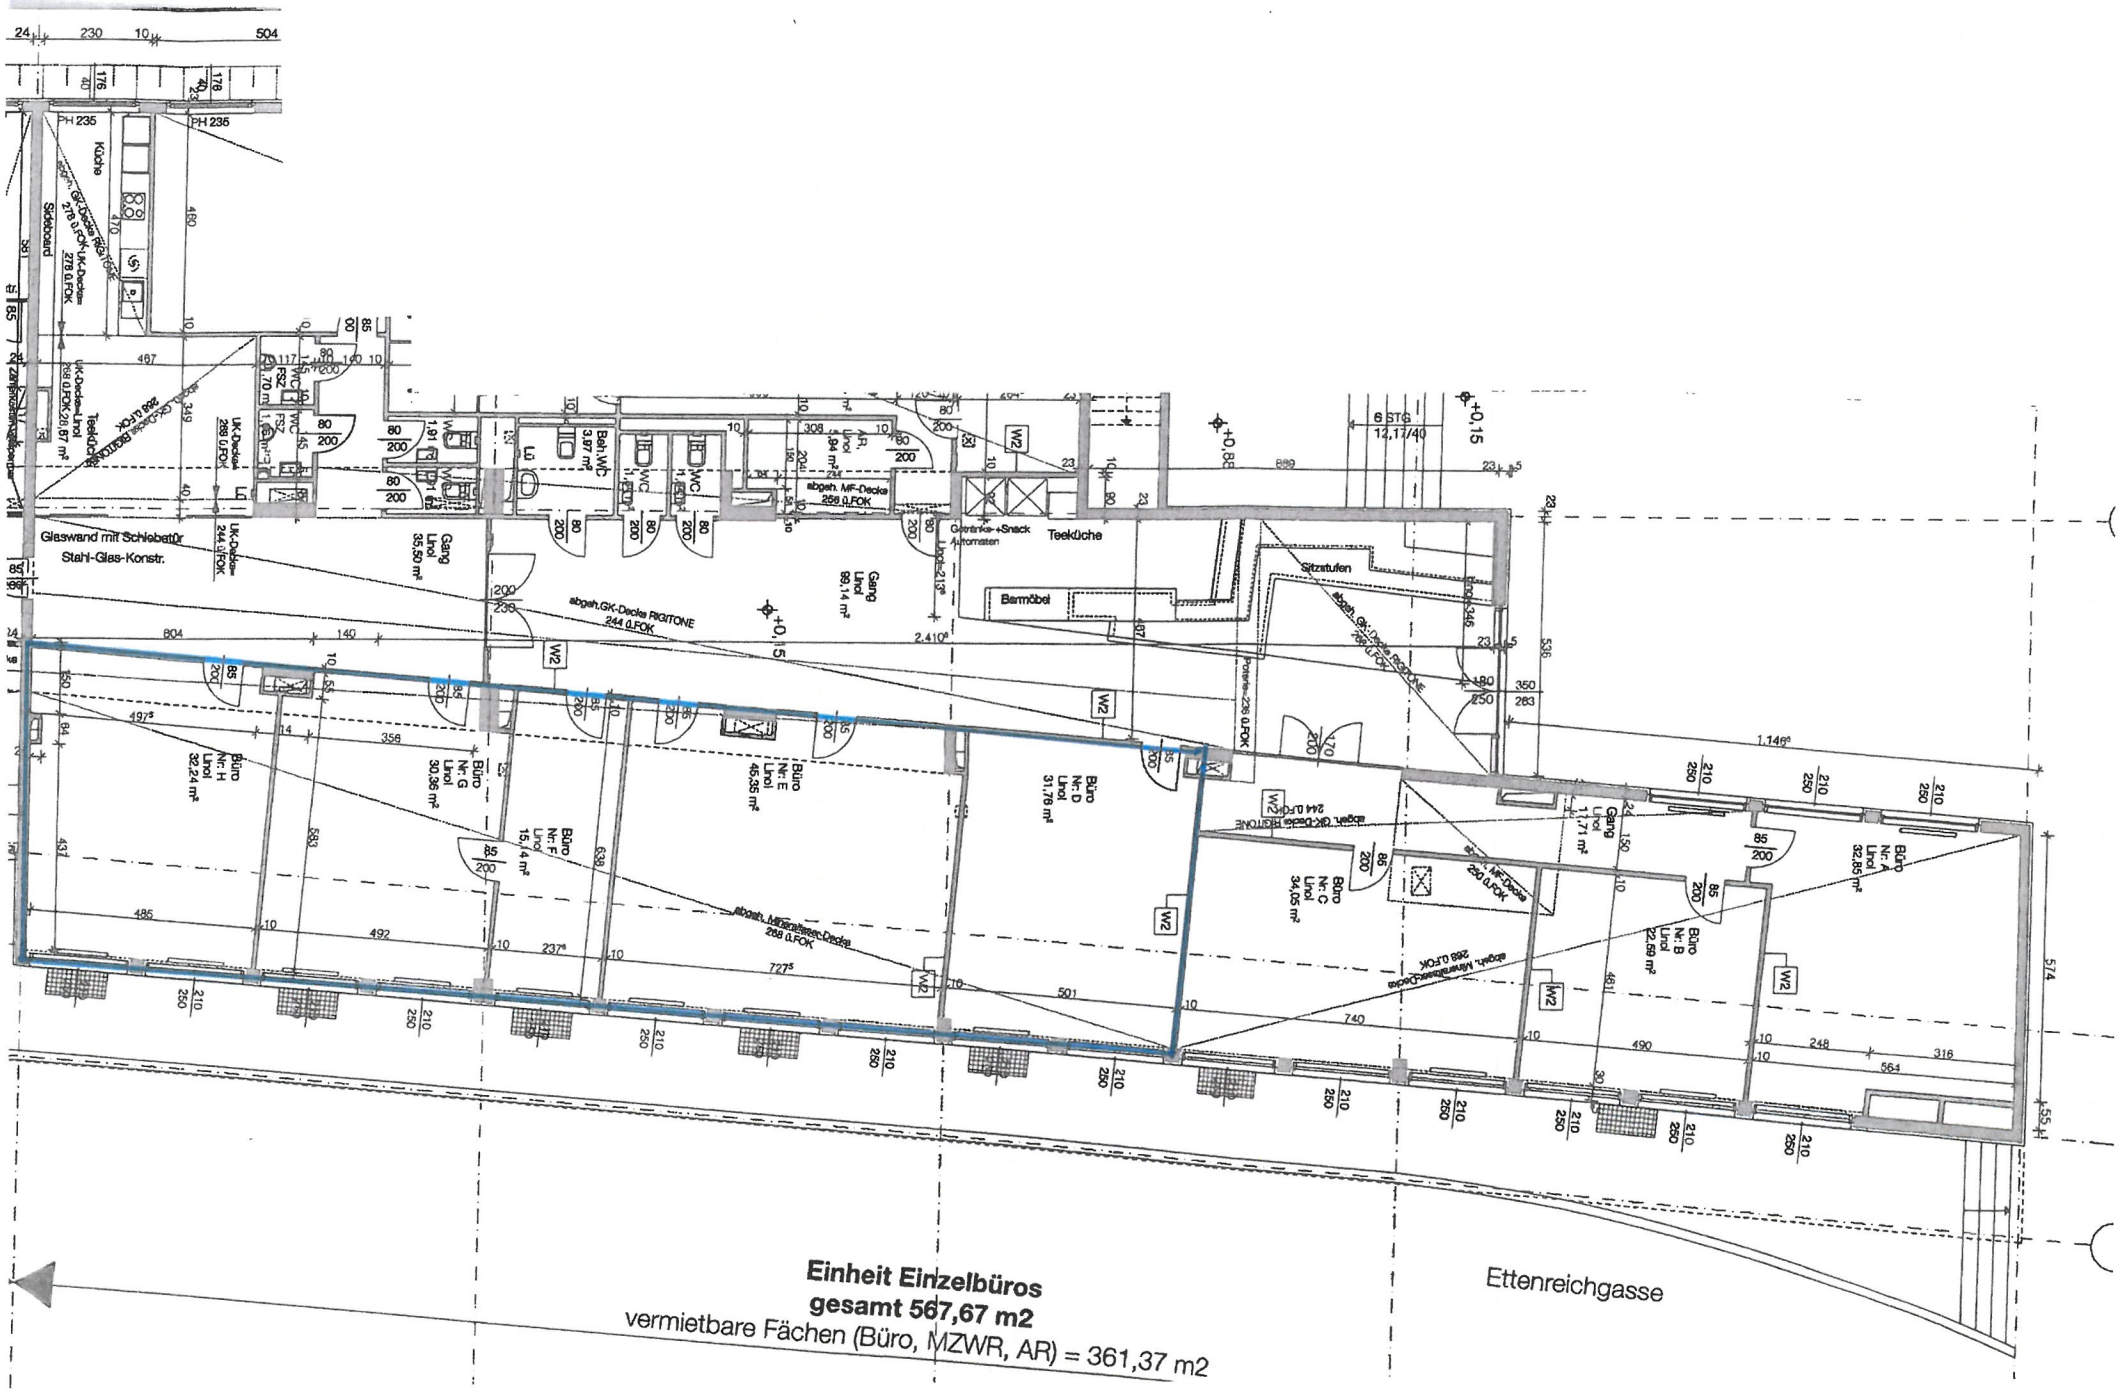
Einheit Einzelbüros
gesamt 567,67 m2
vermietbare Fächen (Büro, MZWR, AR) = 361,37 m2
Ettenreichgasse
Teeküche
Barmöbel
Sitzstufen
Glaswand mit Schiebetür
Stahl-Glas-Konstr.
Gang
Linol
35,50 m²
Gang
Linol
89,14 m²
Gang
Linol
11,71 m²
Büro
Nr: A
Linol
32,85 m²
Büro
Nr: B
Linol
22,69 m²
Büro
Nr: C
Linol
34,05 m²
Büro
Nr: D
Linol
31,76 m²
Büro
Nr: E
Linol
45,35 m²
Büro
Nr: F
Linol
15,14 m²
Büro
Nr: G
Linol
30,36 m²
Büro
Nr: H
Linol
32,24 m²
Beh.WC
3,97 m²
Küche
Sideboard
abgeh. GK-Decke RIGITONE
244 0,FOK
abgeh. MF-Decke
268 0,FOK
UK-Decke
268 0,FOK
UK-Decke
278 0,FOK
UK-Decke
244 0,FOK
UK-Decke
Linol
268 0,FOK
28,67 m²
Getränke- +Snack
Automaten
+0,15
+0,85
+0,15
2.410
1.146
1.146
1.146