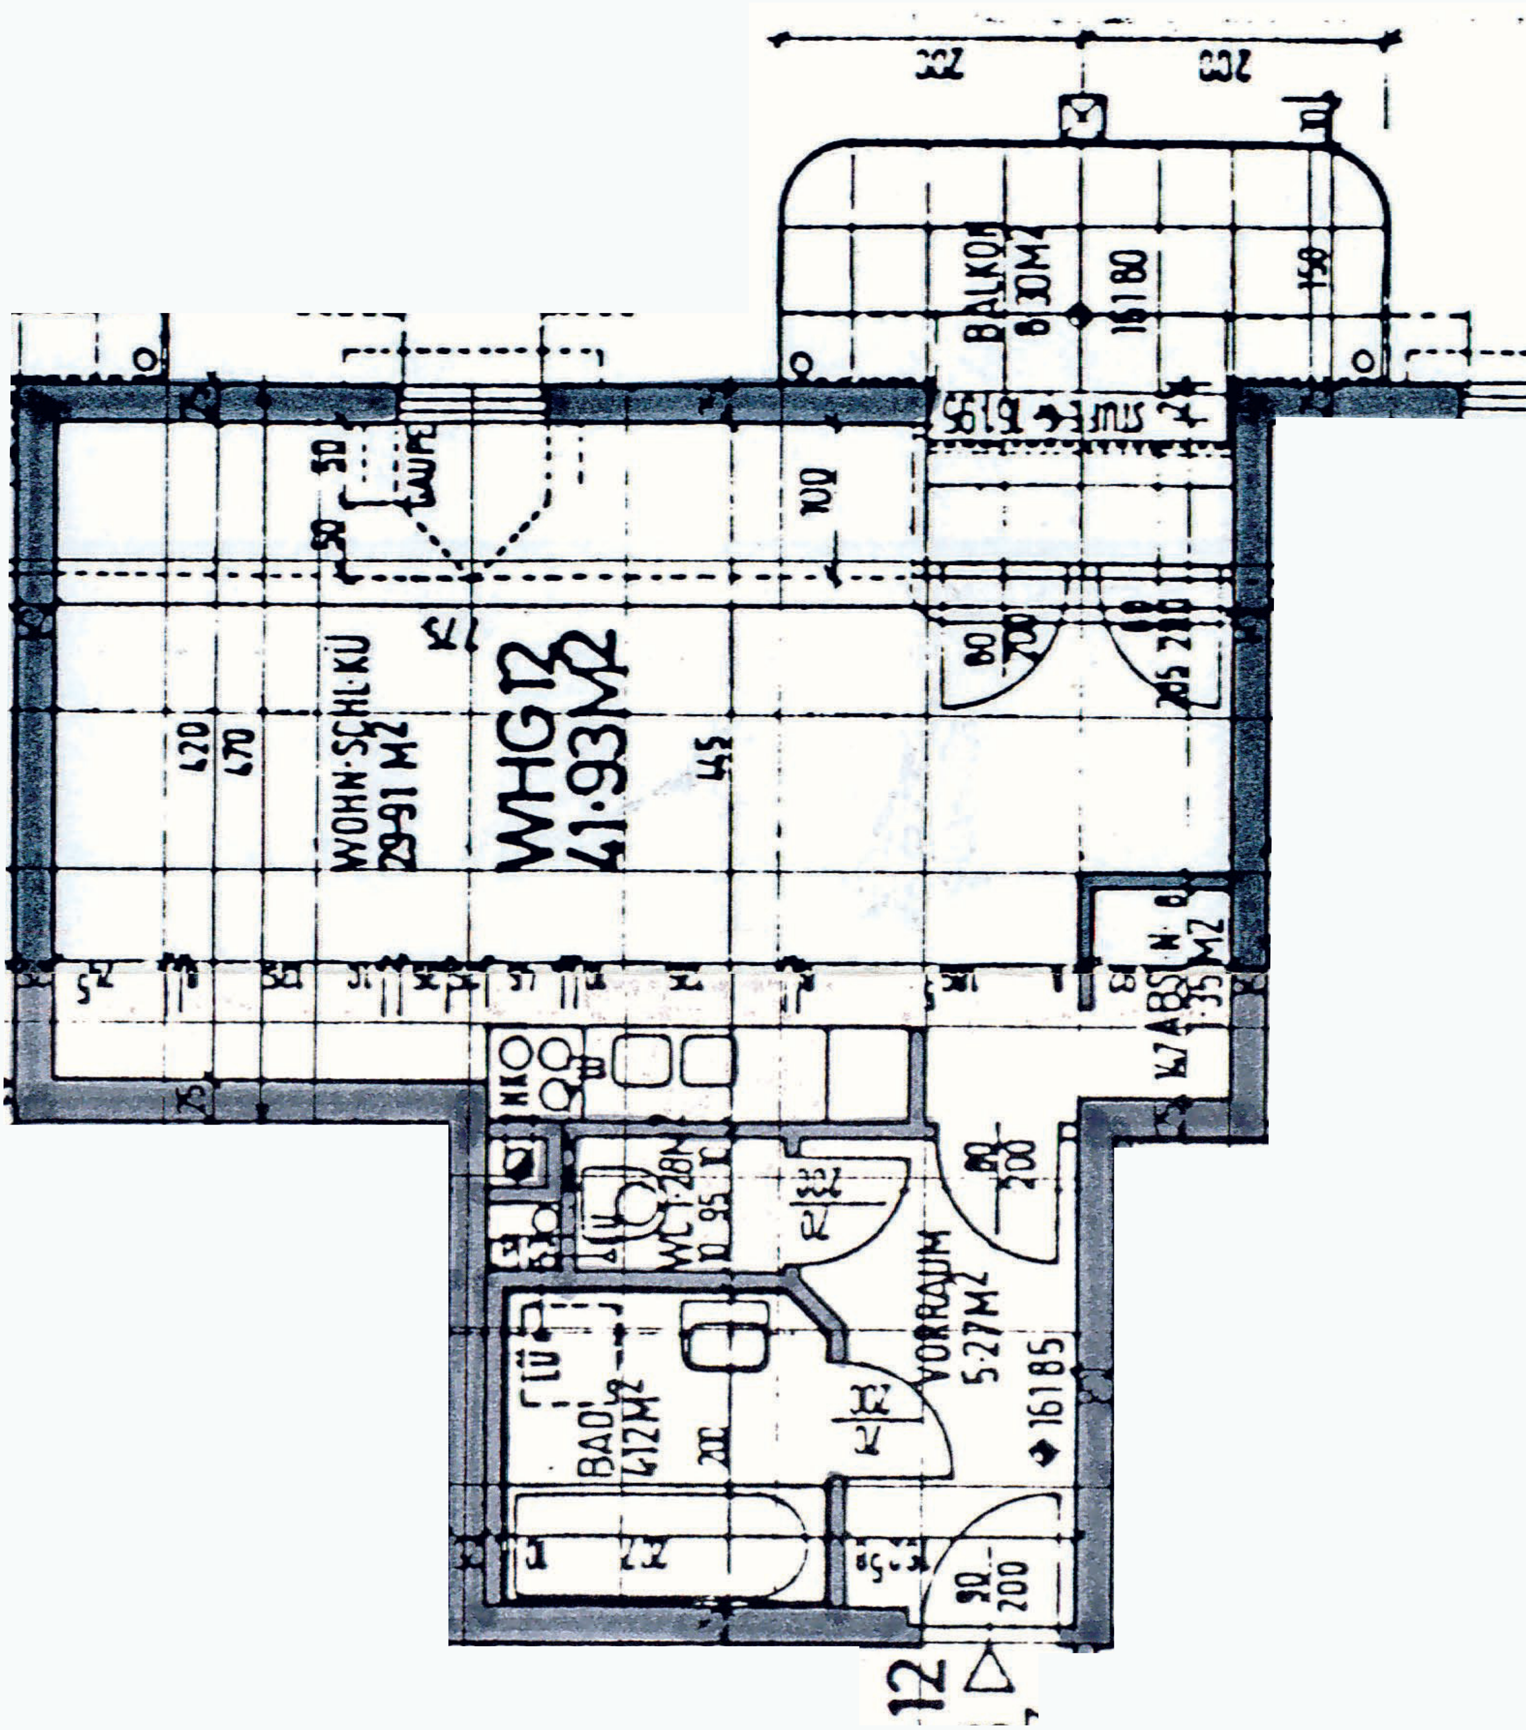

WHG 12
41·93 M2
WOHN·SCHL·KÜ
29·91 M2
BALKON
8·30 M2
161 80
STUFE 161 95
VORRAUM
5·27 M2
161 85
BAD
4·12 M2
WC 1·28 M2
K/ABST.
1·35 M2
LAUFE
420
470
445
100
200
200
80
200
90
200
12