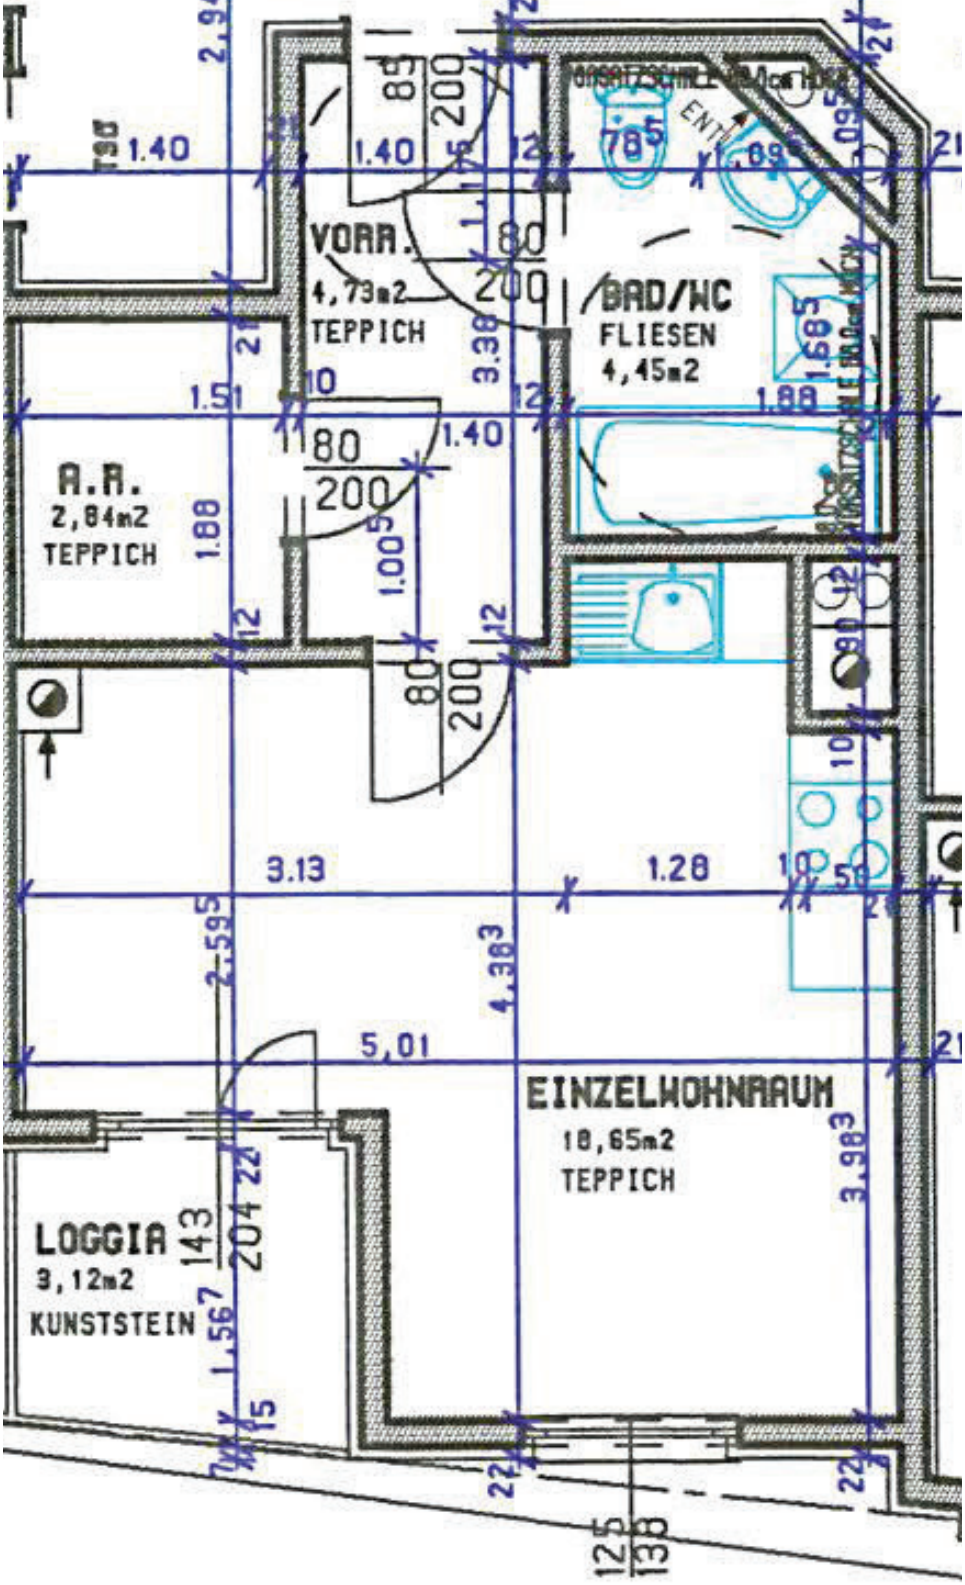

TOP 18 - 30,67m2
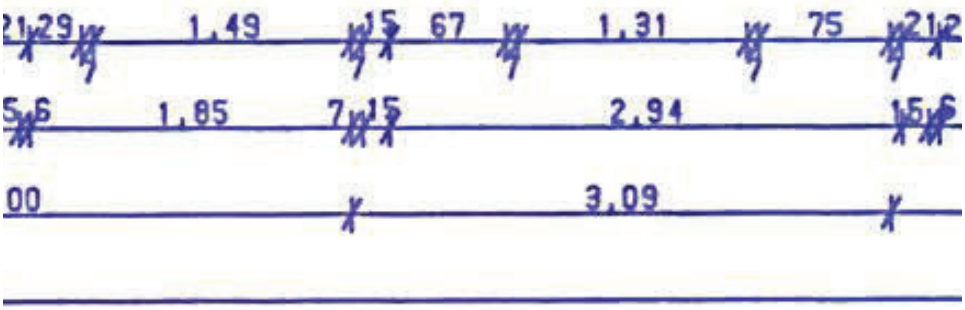
LOGGIA 3,12m2