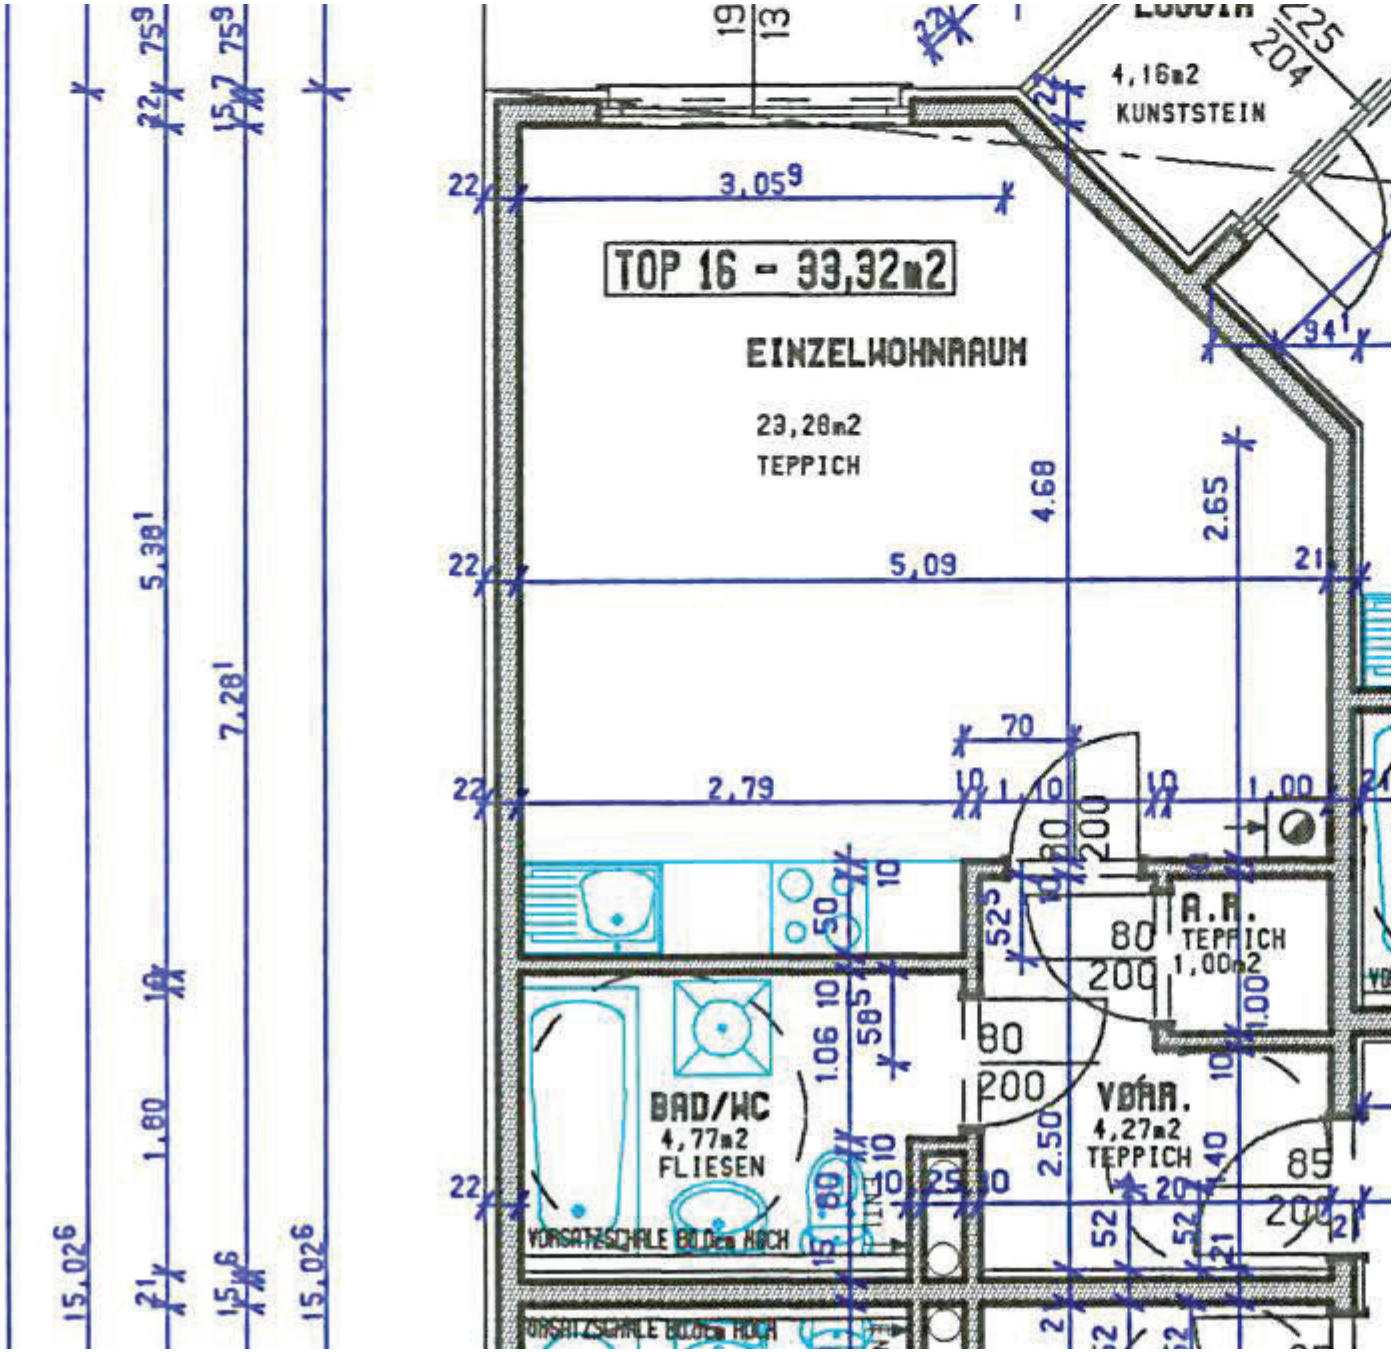
4,16m2
KUNSTSTEIN
TOP 16 - 33,32m2
EINZELWOHNRAUM
23,28m2
TEPPICH
A.R.
TEPPICH
1,00m2
BAD/WC
4,77m2
FLIESEN
VORR.
4,27m2
TEPPICH