GRUNDRISS: 1.STOCK

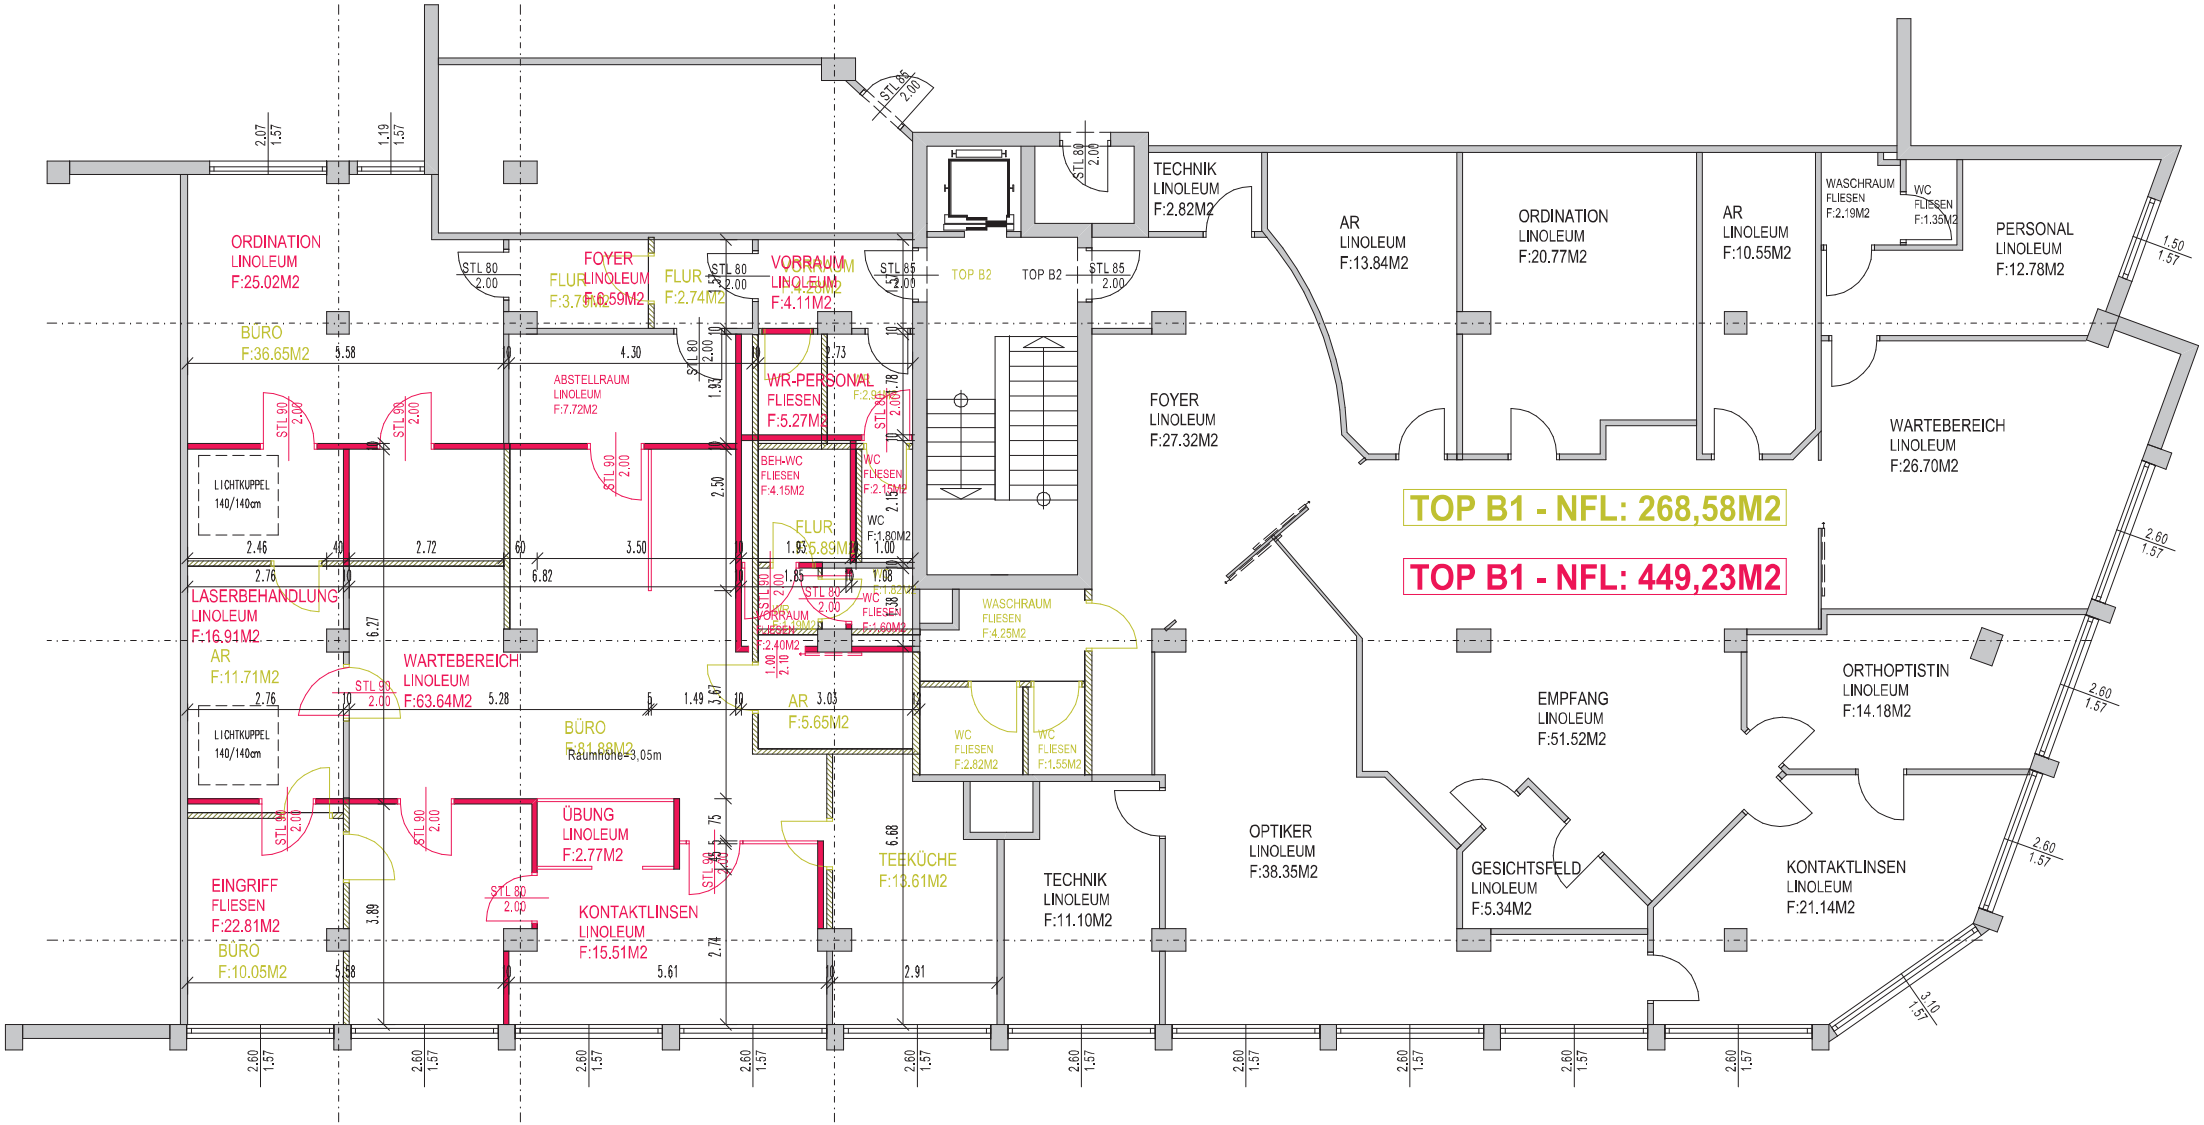

Fußböden in Naßräumen sind mit Alternativabdichtung auszuführen
Innenliegende WC sind mechanisch zu entlüften
Scheidewände sind als Gipskartonständerwände auszuführen

MAUERWERK NEU
HOLZ
BETON
BESTAND
STAHLBETON
ABBRUCH