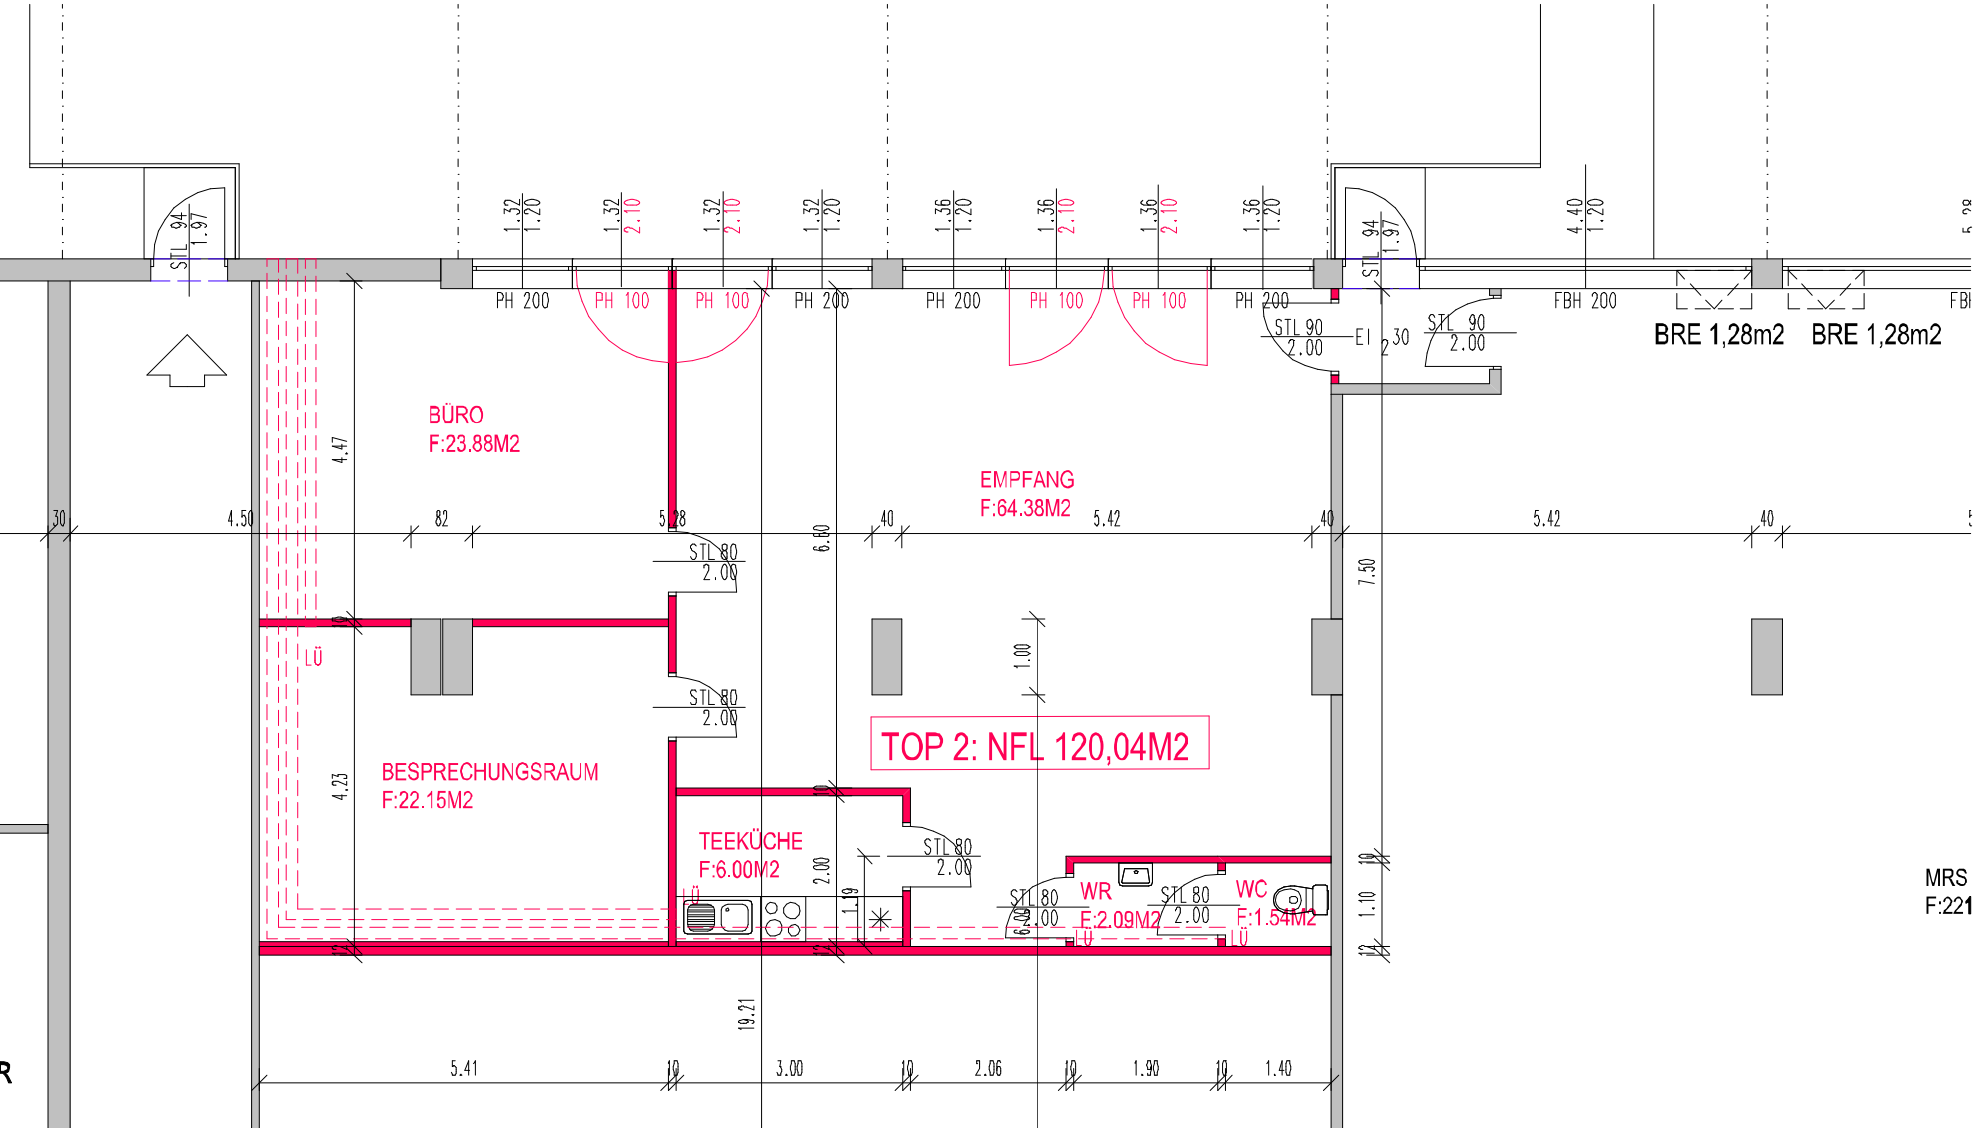
BÜRO
F:23.88M2
BESPRECHUNGSRAUM
F:22.15M2
TEEKÜCHE
F:6.00M2
EMPFANG
F:64.38M2
TOP 2: NFL 120,04M2
WR
F:2.09M2
WC
F:1.54M2
BRE 1,28m2
BRE 1,28m2
MRS
F:221
PH 200
PH 100
FBH 200
STL 94
STL 90
STL 80
LÜ
EI 30