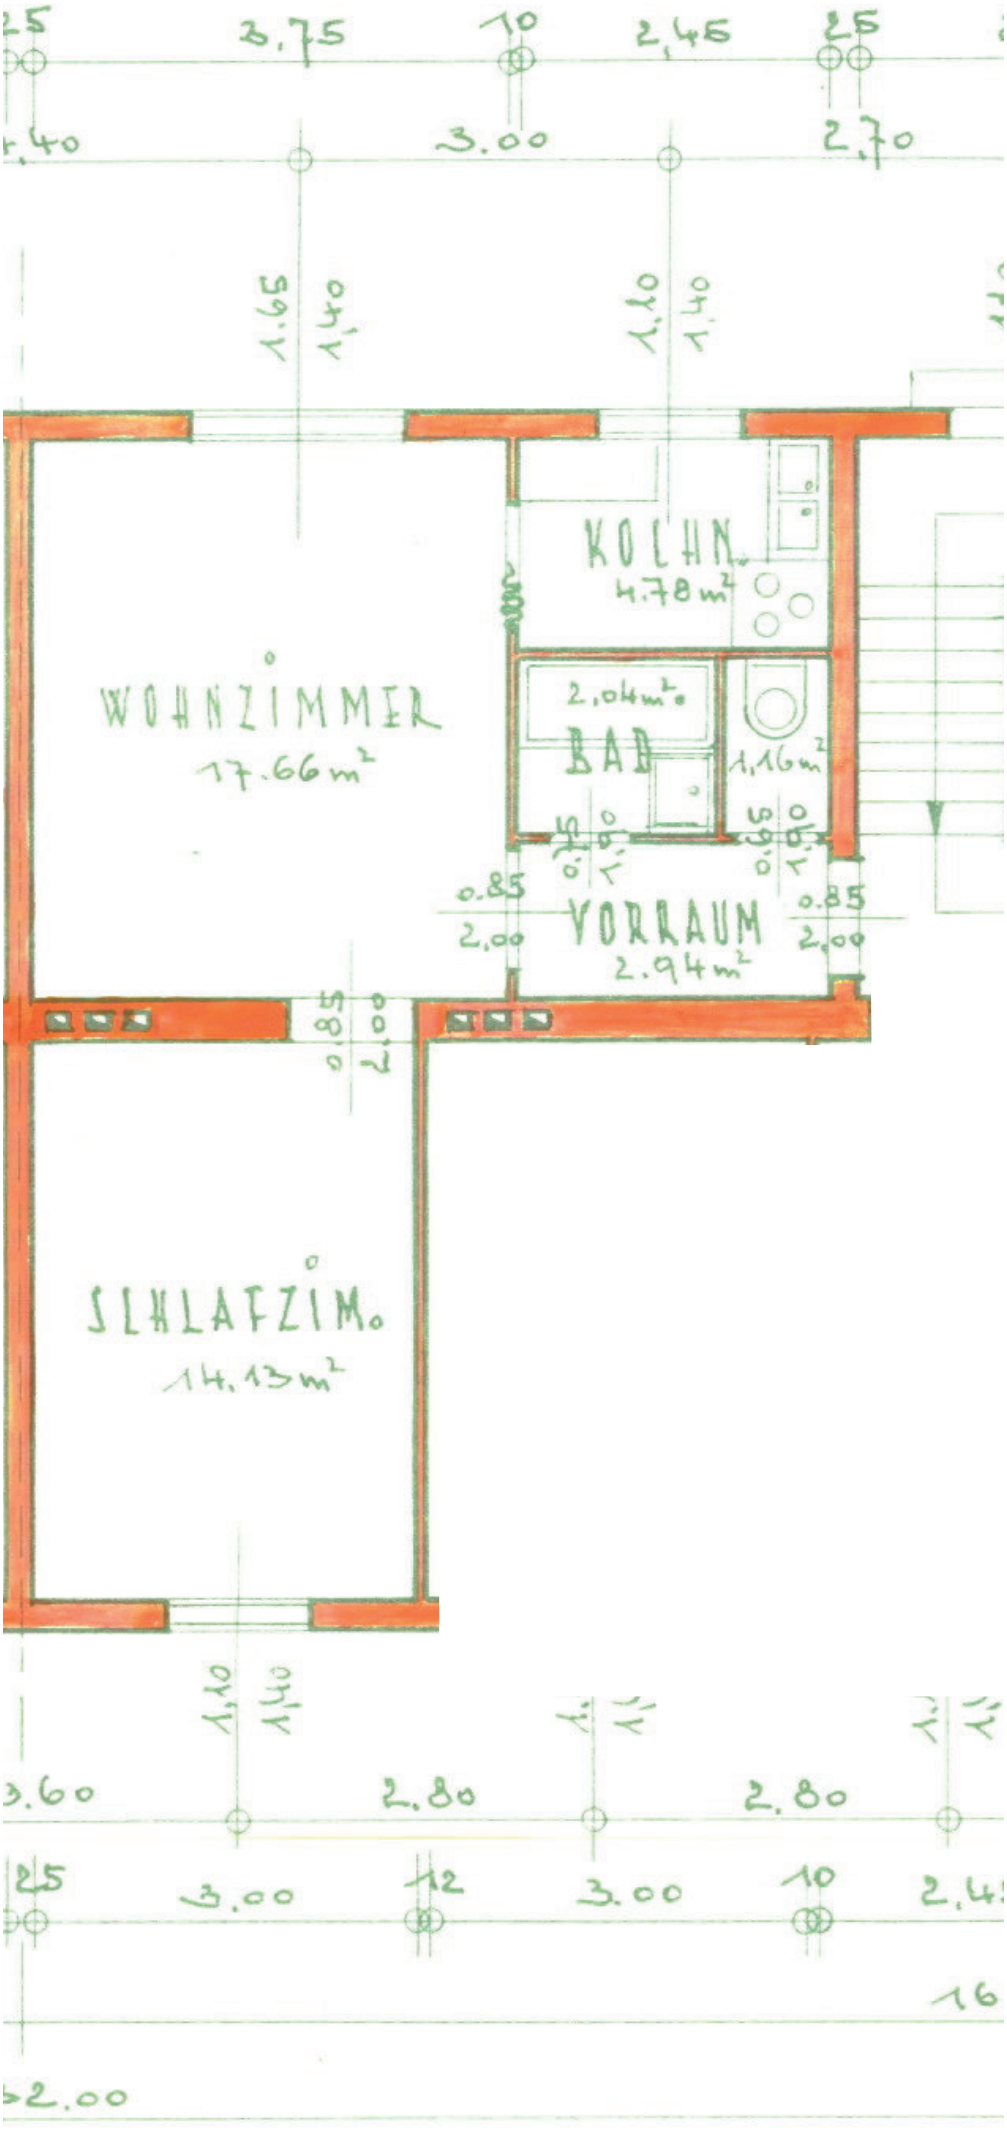
KOCHN.
4.78 m²
WOHNZIMMER
17.66 m²
2,04 m²
BAD
1,16 m²
VORRAUM
2.94 m²
SCHLAFZIM.
14,13 m²